Escorteurs rapides

L'ALSACIEN
LE PROVENÇAL
LE VENDÉEN

Construits sur les plans du Service Technique des Constructions et Armes Navales

VERTICAL

Conforme à l'exécution

Echelle : 1/20

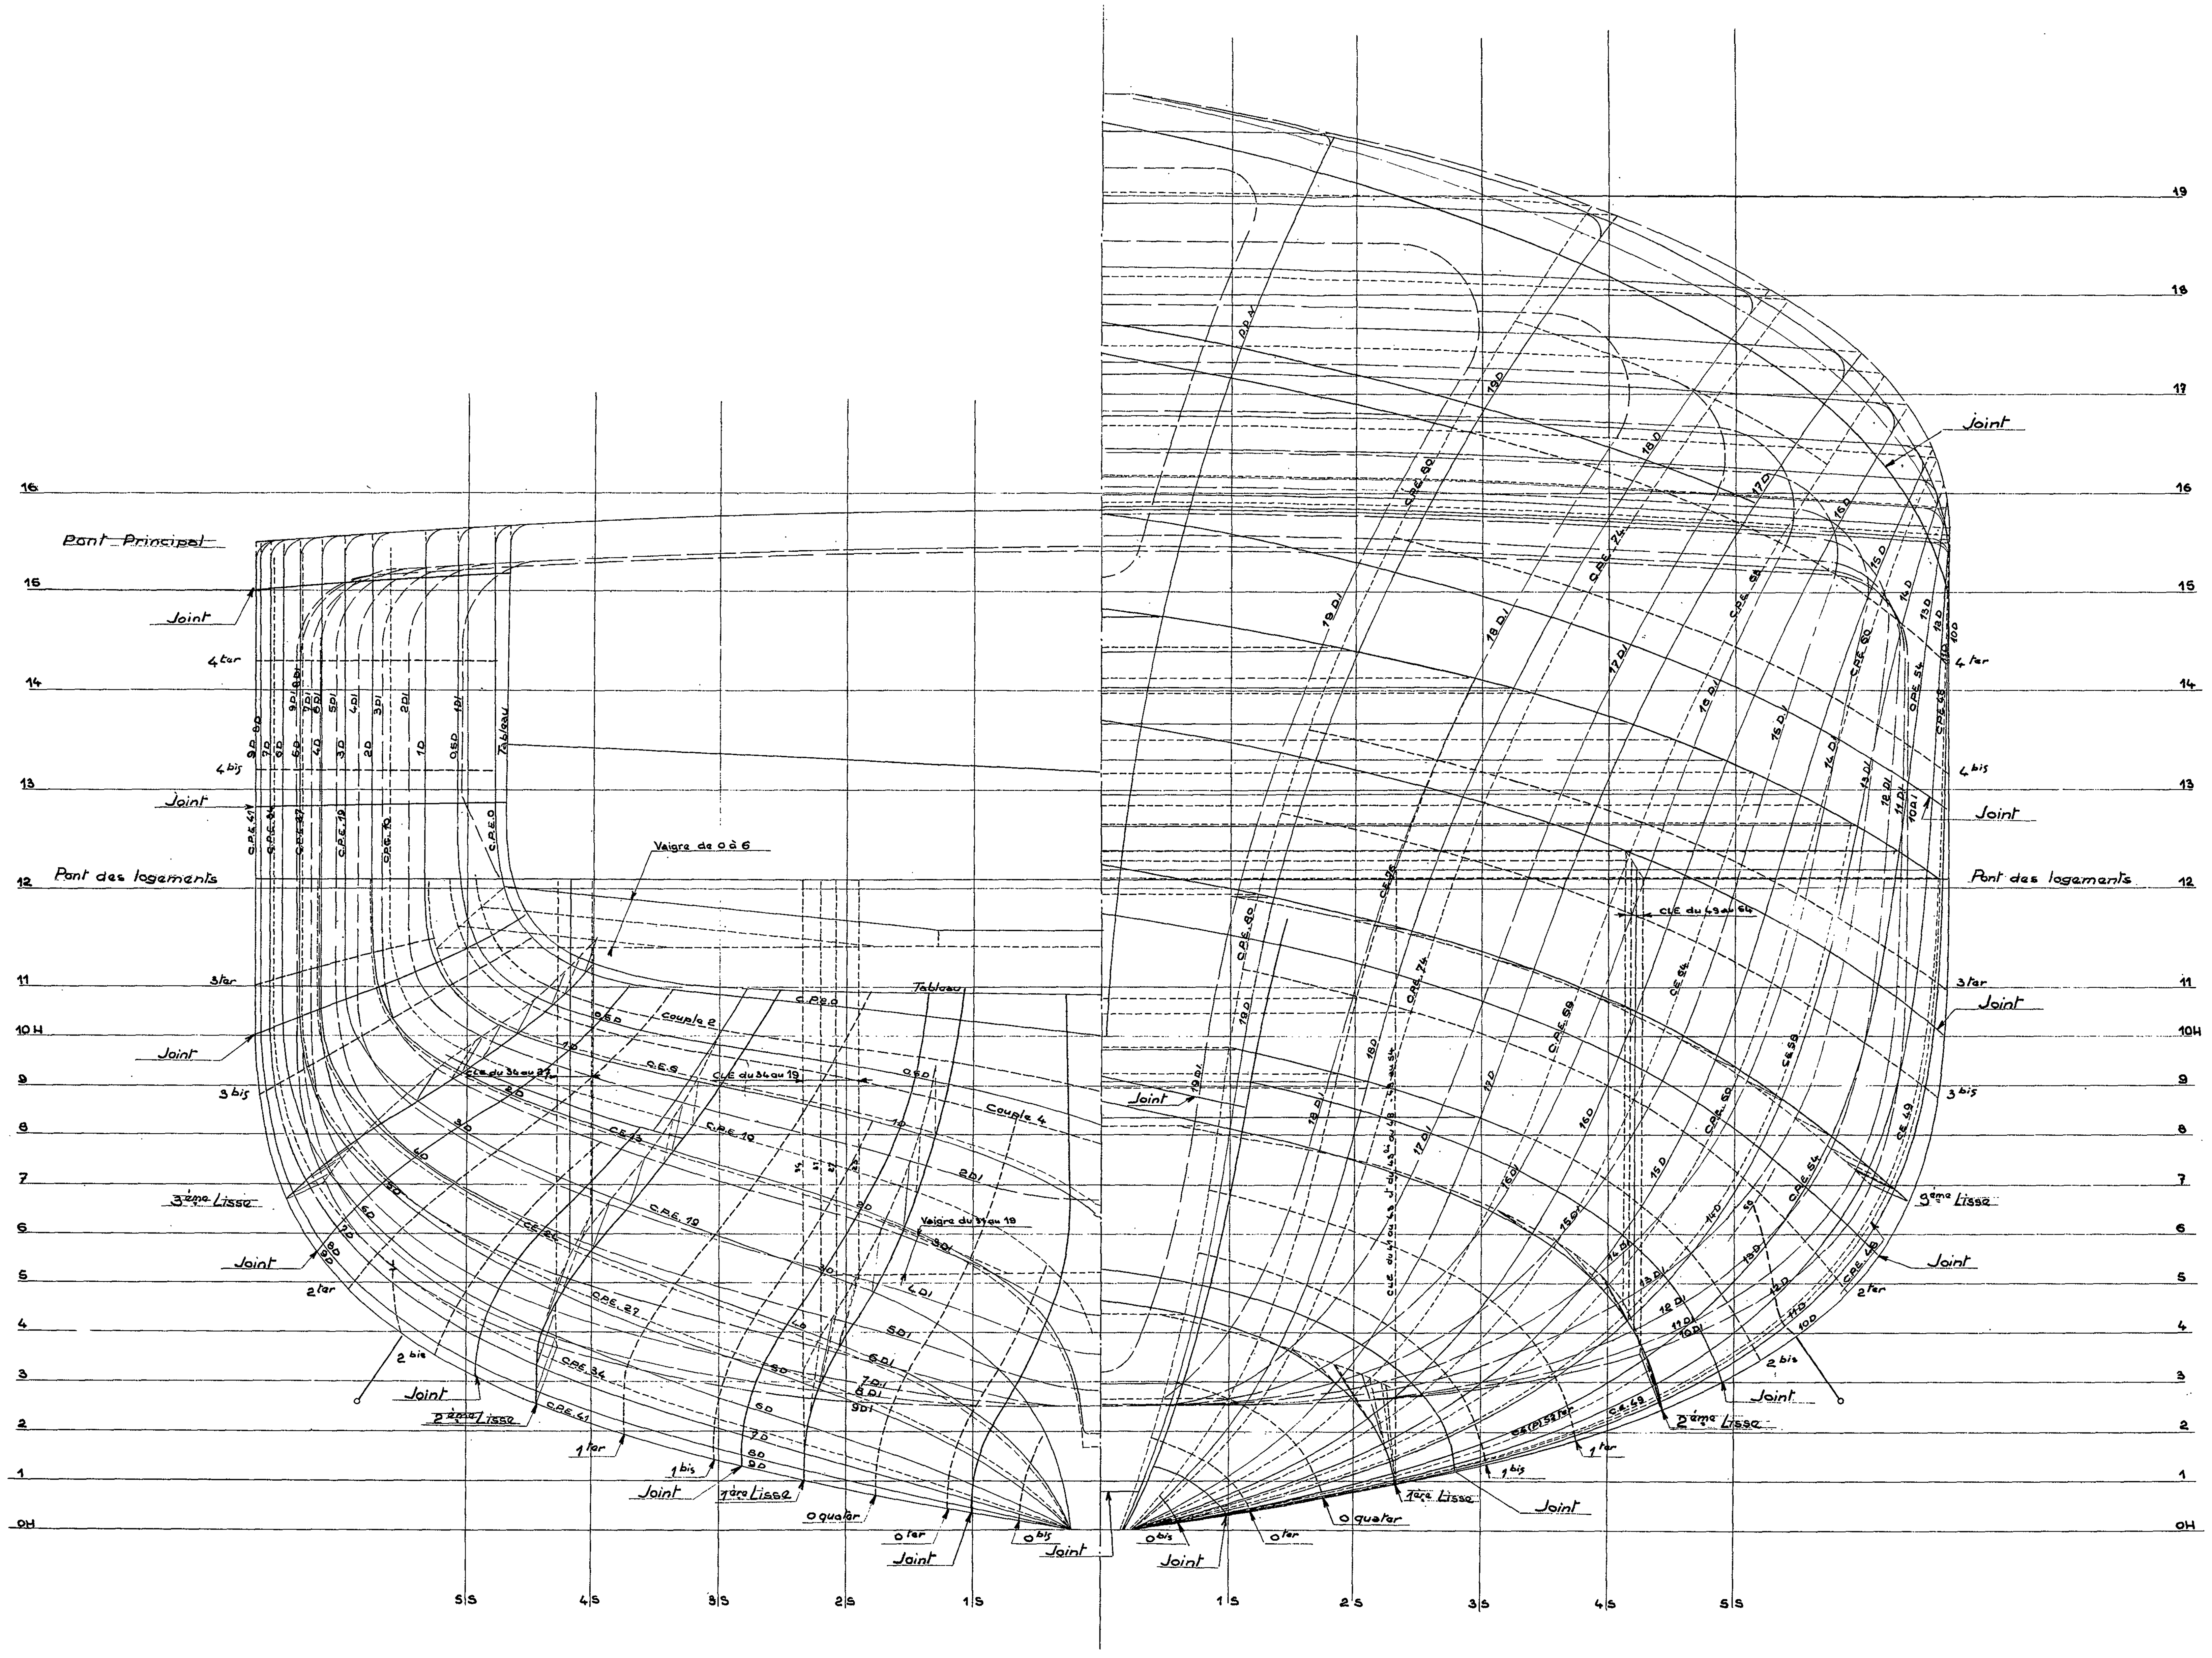

Lorient le 8 Mai 1961
L'Ingénieur en Chef
du Génie Maritime PASCAL

L'Ingénieur en Chef
du Génie Maritime PICARD
Chef de la Section des Constructions Neuves

L'Ingénieur Général
du Génie Maritime CASTELLAN
Directeur des Constructions et Armes Navales